

# MA DO CELÓW PROJEKTOWYCH

karta ewidencyjna: Moniki  
 ikator: 200806\_5  
 Moniki

swidencyjny: Potoczyna  
 ikator: 0025  
 Potoczyna  
 wość: Potoczyna

mapy 1 : 500  
 rzenie skali 1 : 1000

kładu współrzędnych  
 itnych płaskich: 1965(2)  
 vsokości: Kronsztadt 60

ja o służebnościach gruntowych  
 b wpływ na zagospodarowanie gruntów  
 wnych w granicach projektowanej  
 ji: brak/ nie badano

dniości mapy: 09.10.2012 r.

apy zasadniczej: 235.323.132

1/2012  
 inż. *Barieł Koda*

Geodeta uprawniony Akcj GUGIK 3279

**WZNE..MAPA**  
 kacja Koda  
 ki, ul. Kolejowa 49  
 13 023: 602 770 861  
 12-34 REGON 200803036  
 mgr inż. *Barieł Koda*


**PROJEKT**

AROSTWO POWIATOWE W MONKACH

ze oznaczonym linią ———— powiększenie 1:1000  
 ktaśność terenu mapy zasadniczej / dokonano aktualizacji  
 y zasadniczej / Dokumenty / powiększenie 1:1000  
 gniazdy przyłączeniowe, przyjęto do zasobu powiatowego  
 1. PAZ 2012 i zawidencjonowano pod nr 165.37.316.012

NIEJSZA MAPA MOŻE SŁUżyć  
 DO CELÓW PROJEKTOWYCH

je obiekty budowlane wymagające pozwolenia na budowę  
 życzenia i inwentaryzacji powykonawczej przez  
 trawione do wykonywania prac geodezyjnych.  
 opracowania przy granicy pomiędzy działkami  
 znajduje się punkt geodezyjny nr 1066

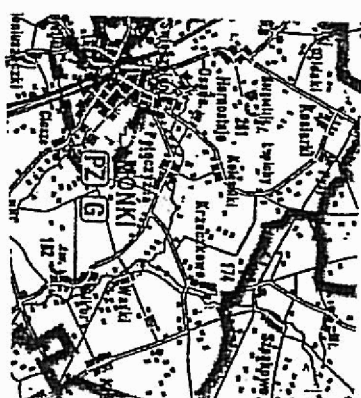

**SZKIC ORIENTACJI**  
 SKALA 1 : 10000

STAROSTWO POWIATOWE  
 W MONKACH  
 WYDZIAŁ ARCHITEKTURY  
 i inżynierii  
 ul. Niepodległości 2  
 16-110 Moniki, tel. 602 770 861

na budowę Nr 316/2012  
 z dnia 28.12.2012

## PROJEKT ZAGOSPODAROWANIA DZIAŁKI nr 192/1, 191/2

polozona w Potoczynie 61, gnh. Moniki


skala 1:500

Investor: Piotr Oświecinski

Adres budowy: Moniki ul. Wywolenia 11 b/9

Nr geodezyjny działki – 191/1, 191/2

- Proj. budynek mieszkalnego-jednorodzinny – konstrukcja murowana pokryty blachodachówka.
  - Proj. Zbiornik na ścięki o poj. 9 m
  - Projektowane przyłącze wodociągowe wA-8 zgodnie z warunkami
  - Proj. przyłącze enerygetyczne - zgodnie z warunkami
  - Proj. osłona na pojemnik na śmieci stałe technicznymi - oddzielne opracowanie
  - Proj. wjazd na działkę.
- Budynki i budowle istniejące:**
- Ist. piwnica i fundamenty budynku mieszkalnego - mur

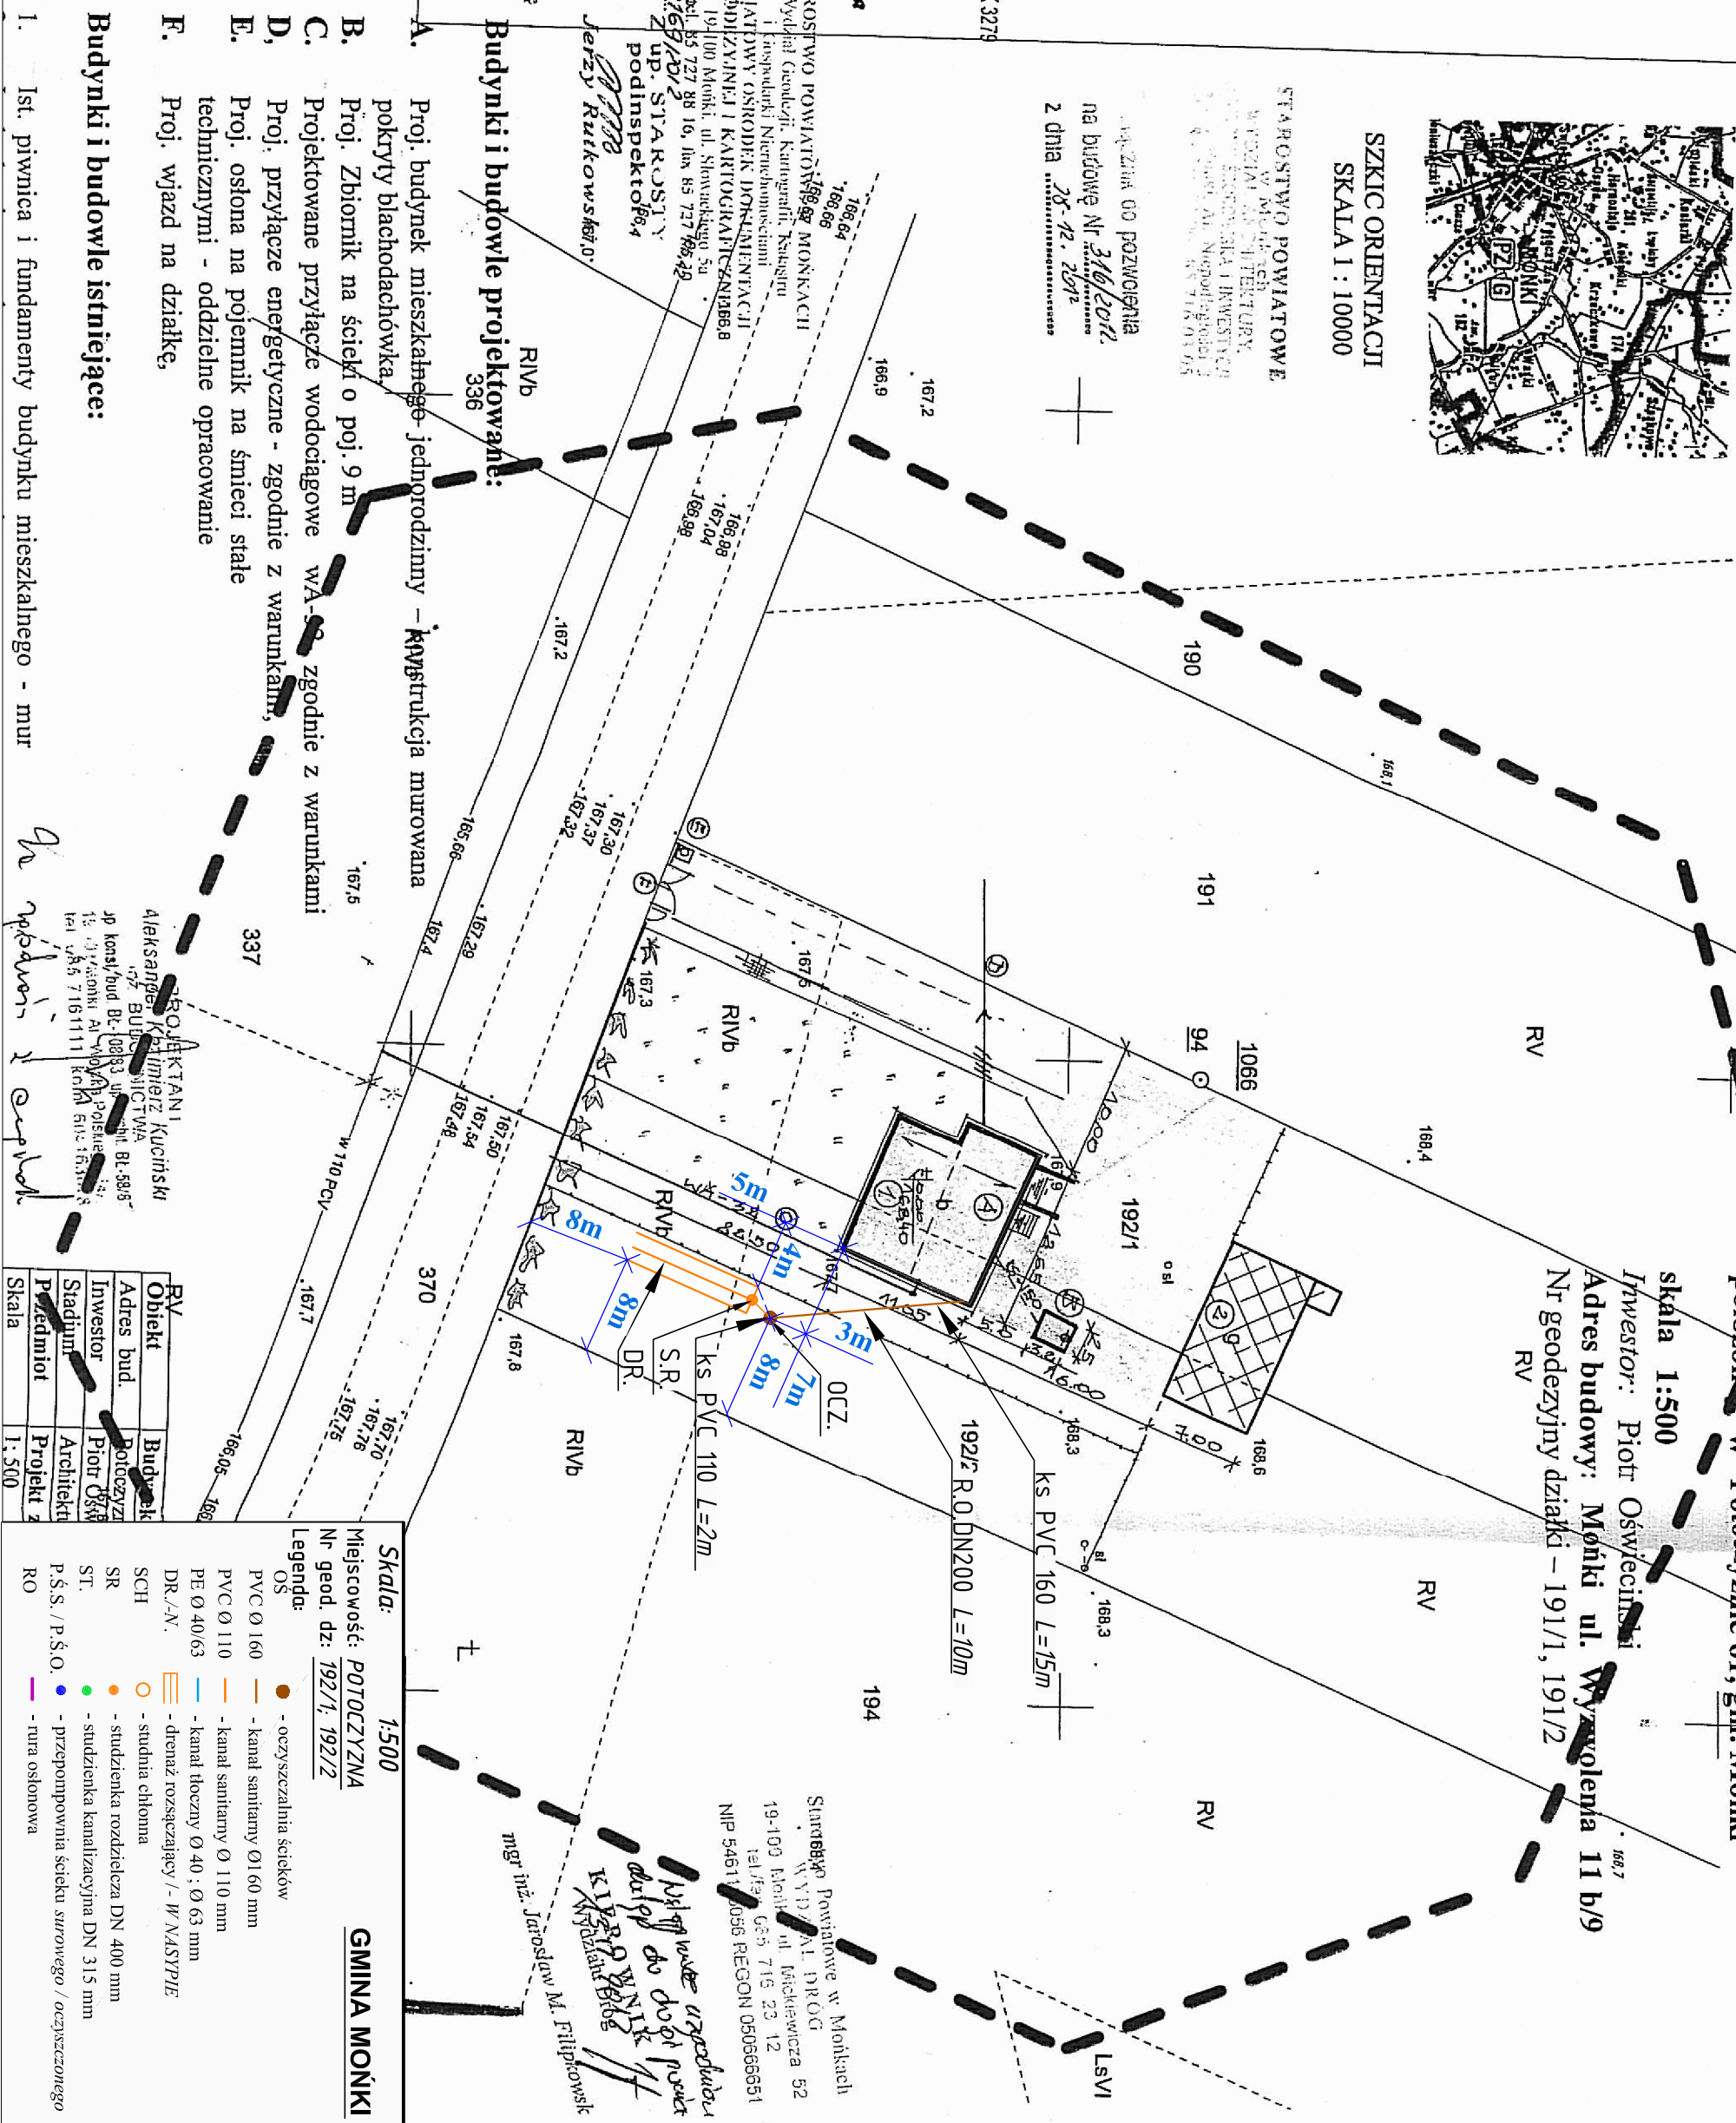

Obiekt	Budynki
Adres bud.	Potoczyna
Investor	Piotr Oświecinski
Stadium	Architekt
Przedmiot	Projekt
Skala	1:500

Skala:	1:500
Miejscowość:	POTOCZYNA
Nr geod. dz.:	192/1, 192/2
Legenda:	
OS	- oczyszczalnia ścieków
PVC Ø 160	- kanał sanitarny Ø160 mm
PVC Ø 110	- kanał sanitarny Ø 110 mm
PE Ø 40/63	- kanał toczny Ø 40; Ø 63 mm
DR./N.	- drenaż rozszczepiający / w NASTYPE
SCH	- studnia chłonna
SR	- studzienka rozdzielcza DN 400 mm
ST.	- studzienka kanalizacyjna DN 315 mm
P.Ś.S. / P.Ś.O.	- przepompownia ścieku sirowego / oczyszczającego
RO	- ruła osłonowa

Starostwo Powiatowe w Monkach  
 NIP 546110056 REGON 050666651

mgr inż. Jarosław M. Filipowski

*Wszystkie urządzenia  
 do budowy  
